


排水設備等工事設計図		指定番号	第 〇 号	小松市で記入		位置図	
		住所	小松市〇〇町××番地	申請日	年 月 日		
申請者	住所	加賀市××町〇〇番地	業者名	〇〇設備	完成日	年 月 日	
	申込者	上下 太郎	担当	小松 二郎	図種	申請図	竣工図
	施行場所	小松市 小馬出町〇〇番地	TEL	0761-〇〇-1111(携帯)	検査番号	年 月 日	号
			FAX	0761-◆◆-2222			

平面図 縮尺 1 / 〇〇〇

- 設計の基本**
- ・トラップ桝の泥溜めは20cm以上
  - ・YS桝の落差は3cm以上
  - ・90エルボは落差なし
  - ・45エルボは落差なし
  - ・VU100の桝間の延長は12m以内

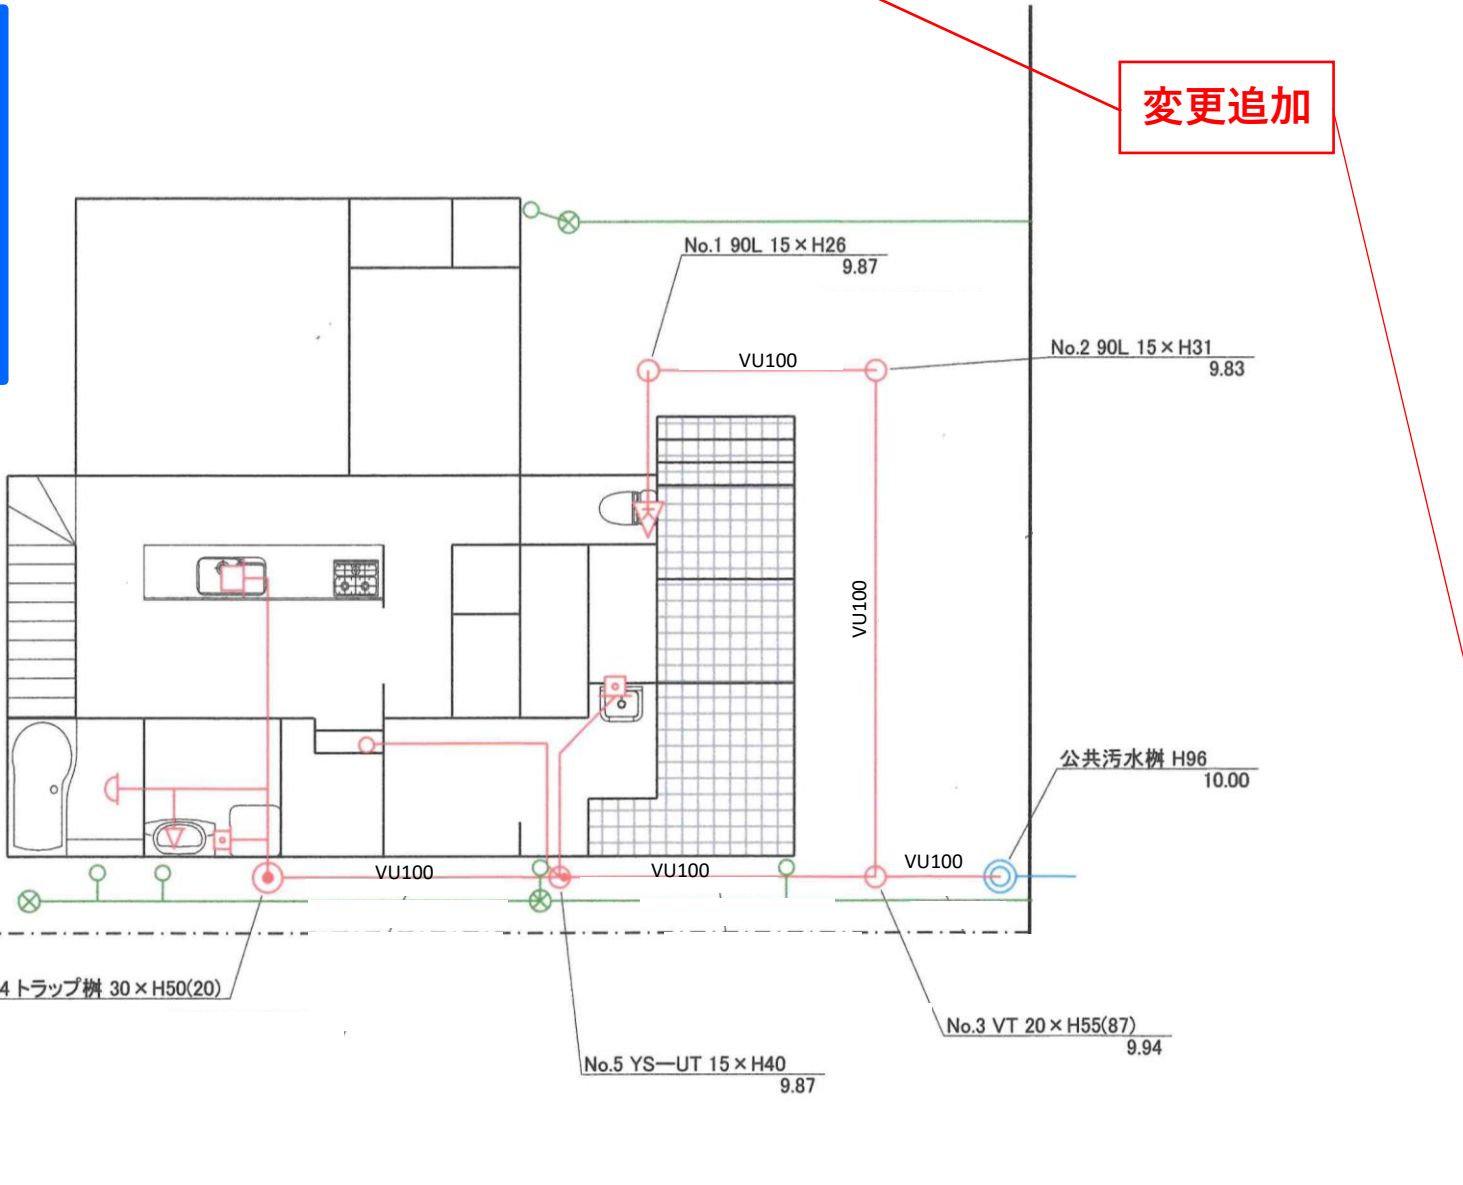


変更追加

測点	材料			地盤高	桝底		距離 (桝間 m)	管径 mm	勾配 (%)
	部材	桝径	深さ		上流	下流			
No.1	90L	15	H26	9.87	-	26	-	-	-
No.2	90L	15	H31	9.83	31.1	31	3.02	100	3.00%
No.3	VT	20	H87	9.94	55.3	87	6.65	100	2.00%
公桝	VU	20	H96	10.00	96.3	96	1.66	100	2.00%
系統が変わる時は1行空けること									
No.4	TP	30	H30	9.85	-	30	-	-	-
No.5	YS	15	H43	9.87	39.8	43	3.88	100	2.00%
No.3	45L	20	H87	9.94	58.4	87	4.20	100	2.00%
合計							19.4		

**縦断表**

- ・白い枠に入力する
- ・適宜に変えてもいいです
- ・施設等長距離になるものは別紙縦断表に縦断計算し添付すること

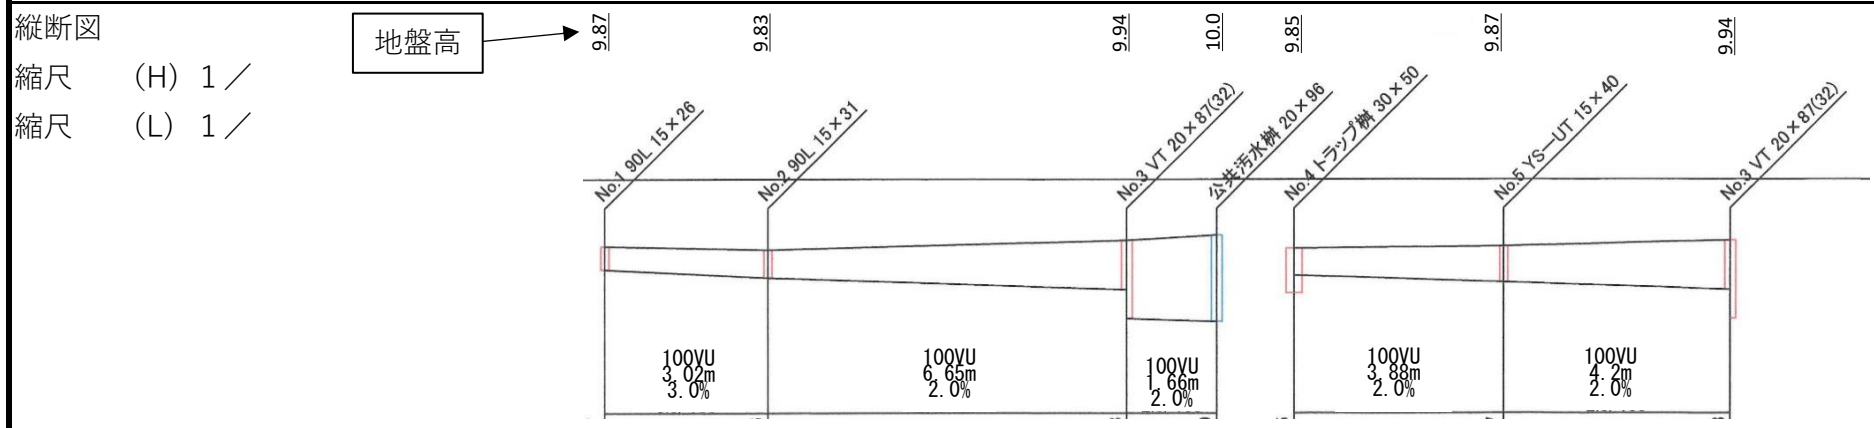

縦断図  
下流は左右どちらになっても可

排水設備等工事設計図			指 定 業 者 名	指定番号	第 ○ 号	小松市で記入					
				住所	小松市○○町××番地	申請日	年	月	日		
申請者	住所	加賀市××町○○番地		業者名	○○設備	完成日	年	月	日		
	申込者	上下 太郎		担当	小松 二郎	図種	申請図		竣工図		
施行場所	小松市 小馬出町○○番地			TEL	0761-○○-1111		検査番号		年	月	日
				FAX	0761-◆◆-2222						

平面図 縮尺 1 / 〇〇〇

位置図

測点	材料			地盤高	柵底		距離 (柵間 m)	管径 mm	配 (%)
	部材	柵径	深さ		上流	下流			
No.1			H		-		-		-
No.2			H		0.0				
No.3			H		0.0				
			H		0.0				
			H		0.0				
合計							0.0		

縦断図 縮尺 1 /

※後日外構工事により柵の深さが変わることがあります

排水設備等工事設計図（縦断表）

指定業者 第 号

申請者		住所	
住所		業者名 担当	
氏名		TEL	
施行場所		FAX	

1 枚目

測点	材料			地盤高	柵底		距離 (柵間 m)	管径 (mm)	勾配 (%)
	部材	柵径	深さ		上流	下流			
No.1	TP	30	H30	10.00	-	30.0	-		
No.2	45YS	15	H52	10.00	50.0	52.0	10.00	100	2.00%
No.3	45YS	15	H70	10.00	68.0	70.0	8.00	100	2.00%
No.4	ST	20	H82	10.00	82.0	82.0	6.00	100	2.00%
No.5	45YS	15	H92	10.00	90.0	92.0	4.00	100	2.00%
No.6			H0	10.00	102.0		5.00	100	2.00%
No.7			H0		-1000.0				
No.8			H0		0.0				
No.9			H0		0.0				
No.10			H0		0.0				
No.11			H0		0.0				
No.12			H0		0.0				
No.13			H0		0.0				
No.14			H0		0.0				
No.15			H0		0.0				
No.16			H0		0.0				
No.17			H0		0.0				
No.18			H0		0.0				
No.19			H0		0.0				
No.20			H0		0.0				
No.21			H0		0.0				
No.22			H0		0.0				
No.23			H0		0.0				
No.24			H0		0.0				
No.25			H0		0.0				
No.26			H0		0.0				
合計							33.0		

排水設備等工事設計図（縦断表）

指定業者 第 号

申請者		住所	0
住所	0	業者名	0
	0	担当	0
氏名	0	TEL	0
施行場所	0	FAX	0

2 枚目

測点	材料			地盤高	柵底		距離 (柵間 m)	管径 (mm)	勾配 (%)
	部材	柵径	深さ		上流	下流			
No.			H0		-				
			H0		0.0				
			H0		0.0				
合計							0.0		

排水設備審査及び検査項目

申請者		住所	指定業者 第 号	排水設備審査	
住所	氏名	業者名	担当	審査日	令和 年 月 日
				排水設備検査	
施行場所	TEL	担当	TEL	審査日	令和 年 月 日
				確認番号 第 号	

チェック欄	合	否
1. 平面図		
枡間の距離	<input type="checkbox"/>	<input type="checkbox"/>
枡の配置状況	<input type="checkbox"/>	<input type="checkbox"/>
合理的な配管であるか	<input type="checkbox"/>	<input type="checkbox"/>
既設の配管・枡を使用する場合	<input type="checkbox"/>	<input type="checkbox"/>
誓約書を添付してあるか	<input type="checkbox"/>	<input type="checkbox"/>
既設配管の調査を行い雨水流入の誤接続が無い	<input type="checkbox"/>	<input type="checkbox"/>
土被りがあるか	<input type="checkbox"/>	<input type="checkbox"/>
2. 排水管		
管径の確認	<input type="checkbox"/>	<input type="checkbox"/>
勾配の確認	<input type="checkbox"/>	<input type="checkbox"/>
3. 汚水、雨水枡		
構造の確認【枡径φ200】	<input type="checkbox"/>	<input type="checkbox"/>
4. トラップ枡		
構造の確認【枡径φ300】	<input type="checkbox"/>	<input type="checkbox"/>
【水深20cm以上】	<input type="checkbox"/>	<input type="checkbox"/>
封水はDT+立管+キャップであるか	<input type="checkbox"/>	<input type="checkbox"/>
5. ドロップ枡		
構造の確認	<input type="checkbox"/>	<input type="checkbox"/>

チェック欄	合	否
1. 勾配の確認		
完了図面にて現場確認	<input type="checkbox"/>	<input type="checkbox"/>
2. 接続		
汚水、雨水枡誤接続確認	<input type="checkbox"/>	<input type="checkbox"/>
3. 汚水、雨水枡		
枡の設置状況	<input type="checkbox"/>	<input type="checkbox"/>
枡への接続状況（漏水）	<input type="checkbox"/>	<input type="checkbox"/>
枡の清掃確認	<input type="checkbox"/>	<input type="checkbox"/>
埋戻状況の確認	<input type="checkbox"/>	<input type="checkbox"/>
4. 排水管の状況		
管内の通り確認	<input type="checkbox"/>	<input type="checkbox"/>
管内の清掃確認	<input type="checkbox"/>	<input type="checkbox"/>
5. トラップ枡		
構造の確認【水深20cm以上】	<input type="checkbox"/>	<input type="checkbox"/>
取付口漏水確認【封水5cm以上】	<input type="checkbox"/>	<input type="checkbox"/>
トラップ枡の清掃確認	<input type="checkbox"/>	<input type="checkbox"/>
6. その他		
完成図書と同じ枡の深さか	<input type="checkbox"/>	<input type="checkbox"/>

排水設備審査（備考・指摘事項）

排水設備検査（備考・指摘事項）