


地域再生計画 中間評価 (地方創生汚水処理施設整備推進交付金)

項目

内 容

1. 事業概要

事業名：「里山の清き流れを守り育む ふるさと再生計画」
 認定日：平成27年3月27日
 対象事業：農業集落排水（那谷町）個人設置型浄化槽（菩提、滝ヶ原町）
 対象期間：平成27～31年度
 整備量：農業集落排水 管渠：φ150 L=6.6km 処理場：1箇所
 個人設置型浄化槽 15基
 当初事業費：758,730千円（うち交付金378,260千円）
 事業箇所：下図参照

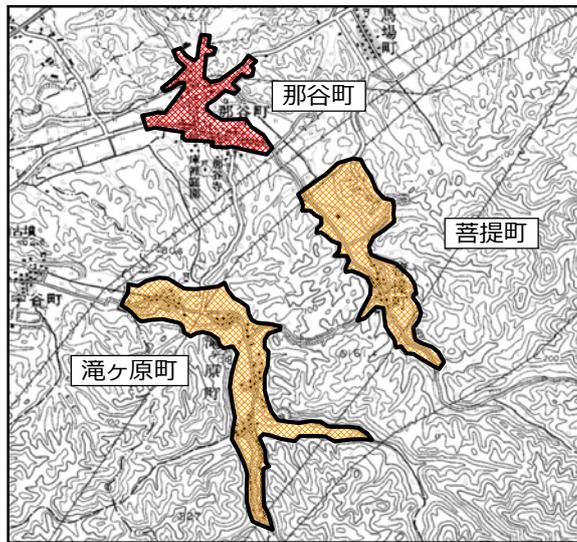

農業集落排水
 個人設置型浄化槽

2. 年度別事業内容及び事業費一覧


	事業内容	事業費 千円	備考
H27	管渠工事 (1,2 工区) 浄化槽補助 3基	69,382 (57,795)	実績
H28	管渠工事 (3~6 工区) 浄化槽補助 3基	130,651 (109,442)	実績
H29	管渠工事 (7~9 工区) 処理場工事 浄化槽補助 5基	301,095 (112,952)	実績 年度未進捗率 76%
H30	管渠工事 (10,11 工区) 浄化槽補助 2基	109,283 (23,971)	予定 6月供用開始
H31	舗装復旧工事等 浄化槽補助 2基	52,884 (26,294)	予定

※ () 内の値は交付金

項目

内 容

3. 農業集落排水進捗状況平面図

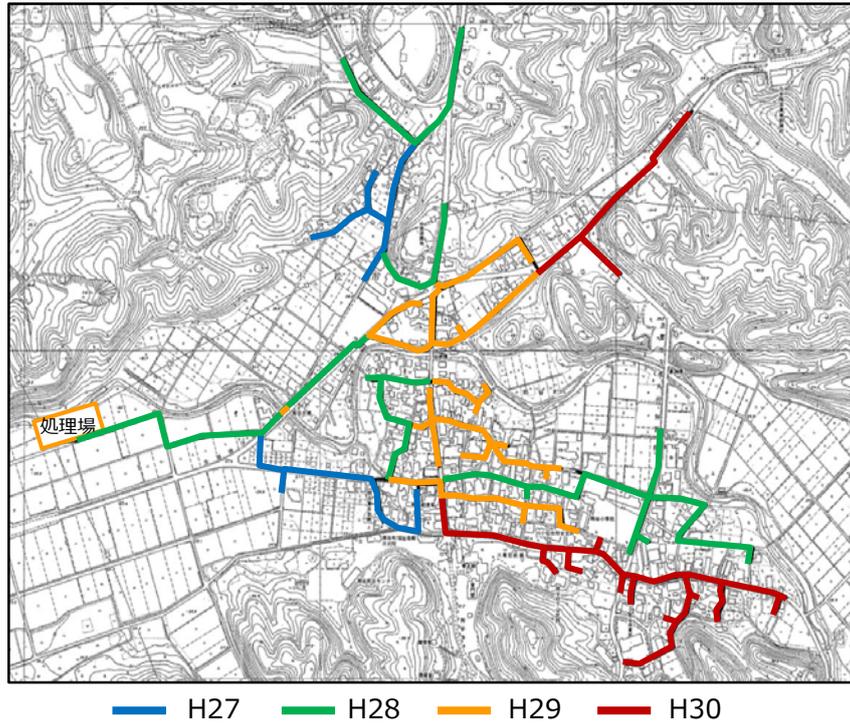

4. 目標達成状況

※赤字：評価値

	H25 年度末 (基準年度)	H29 年度末 (中間年度)	最終目標
1 : 污水处理施設の整備の促進	34.2%	36.9% 43.5%(+6.6%)	93.3%
2 : 污水处理接続率の増加	34.2%	36.9% 43.5%(+6.6%)	66.1%
3 : 定住人口減少の抑制	1,013 人	915 人 937 人(+22 人)	870 人



全目標達成