杭引抜き出来形図
博物館

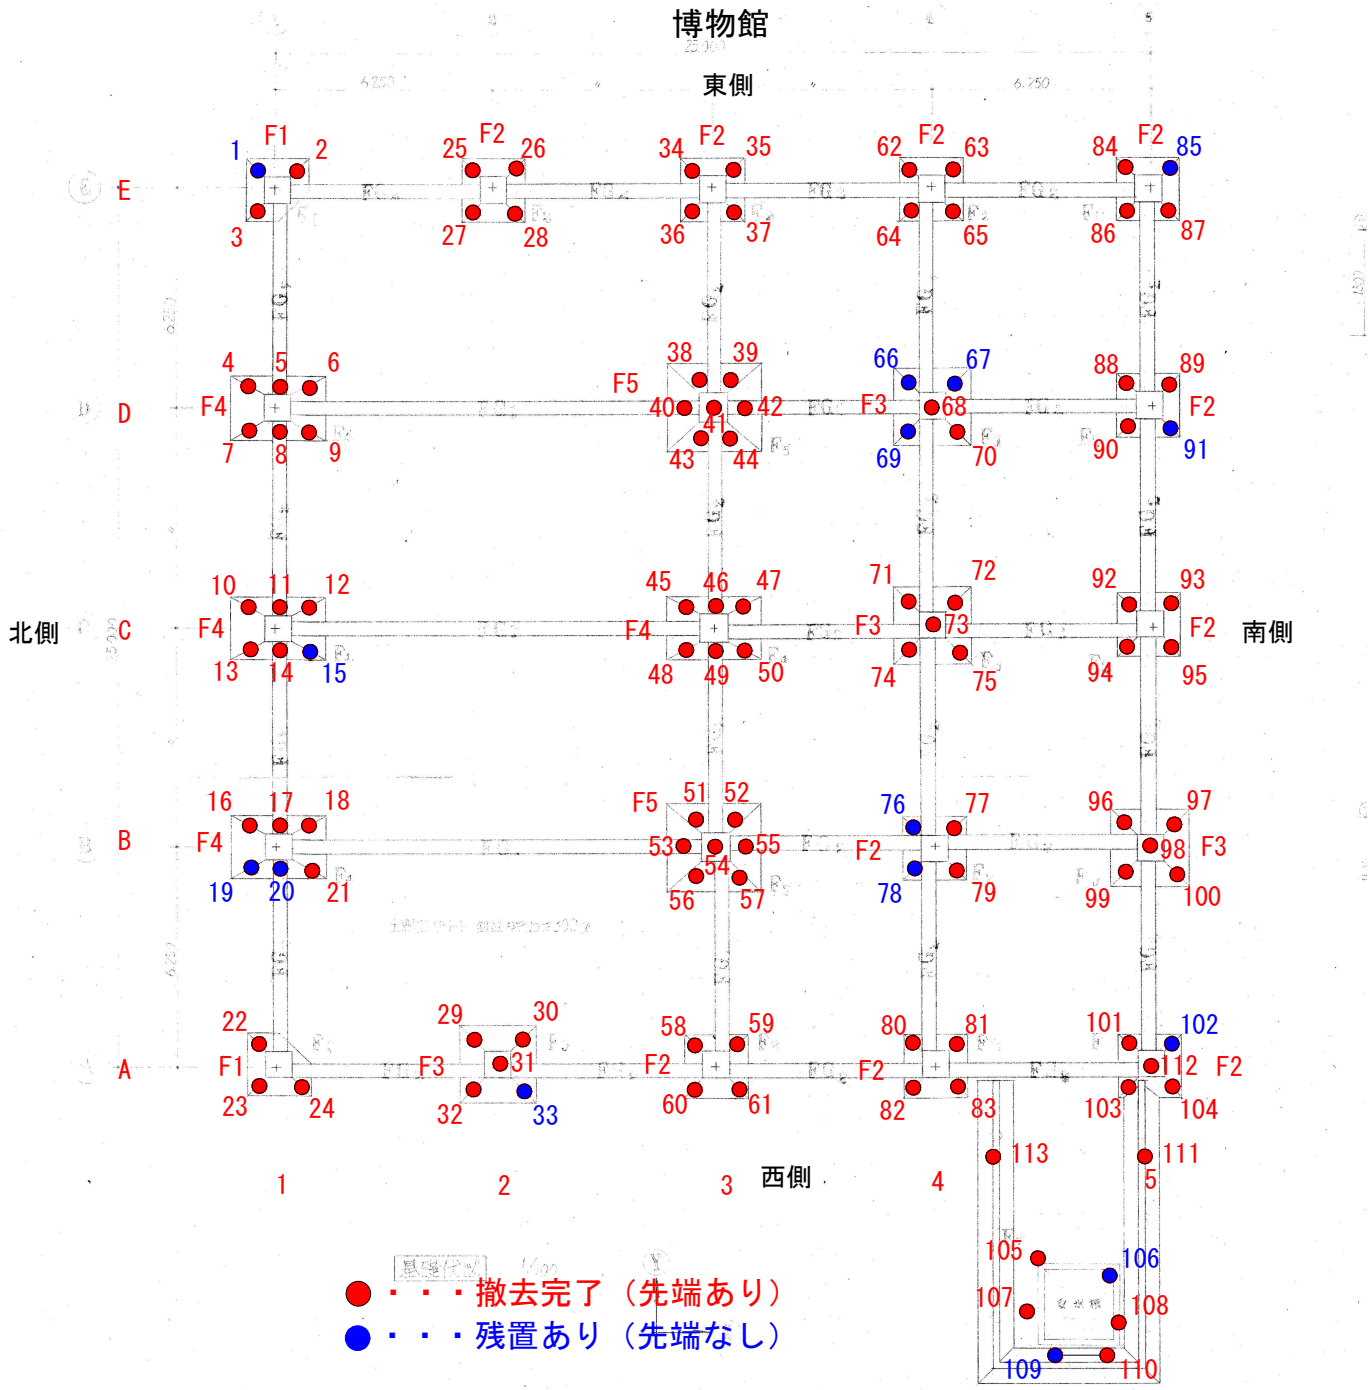

杭抜き出来形図
公会堂

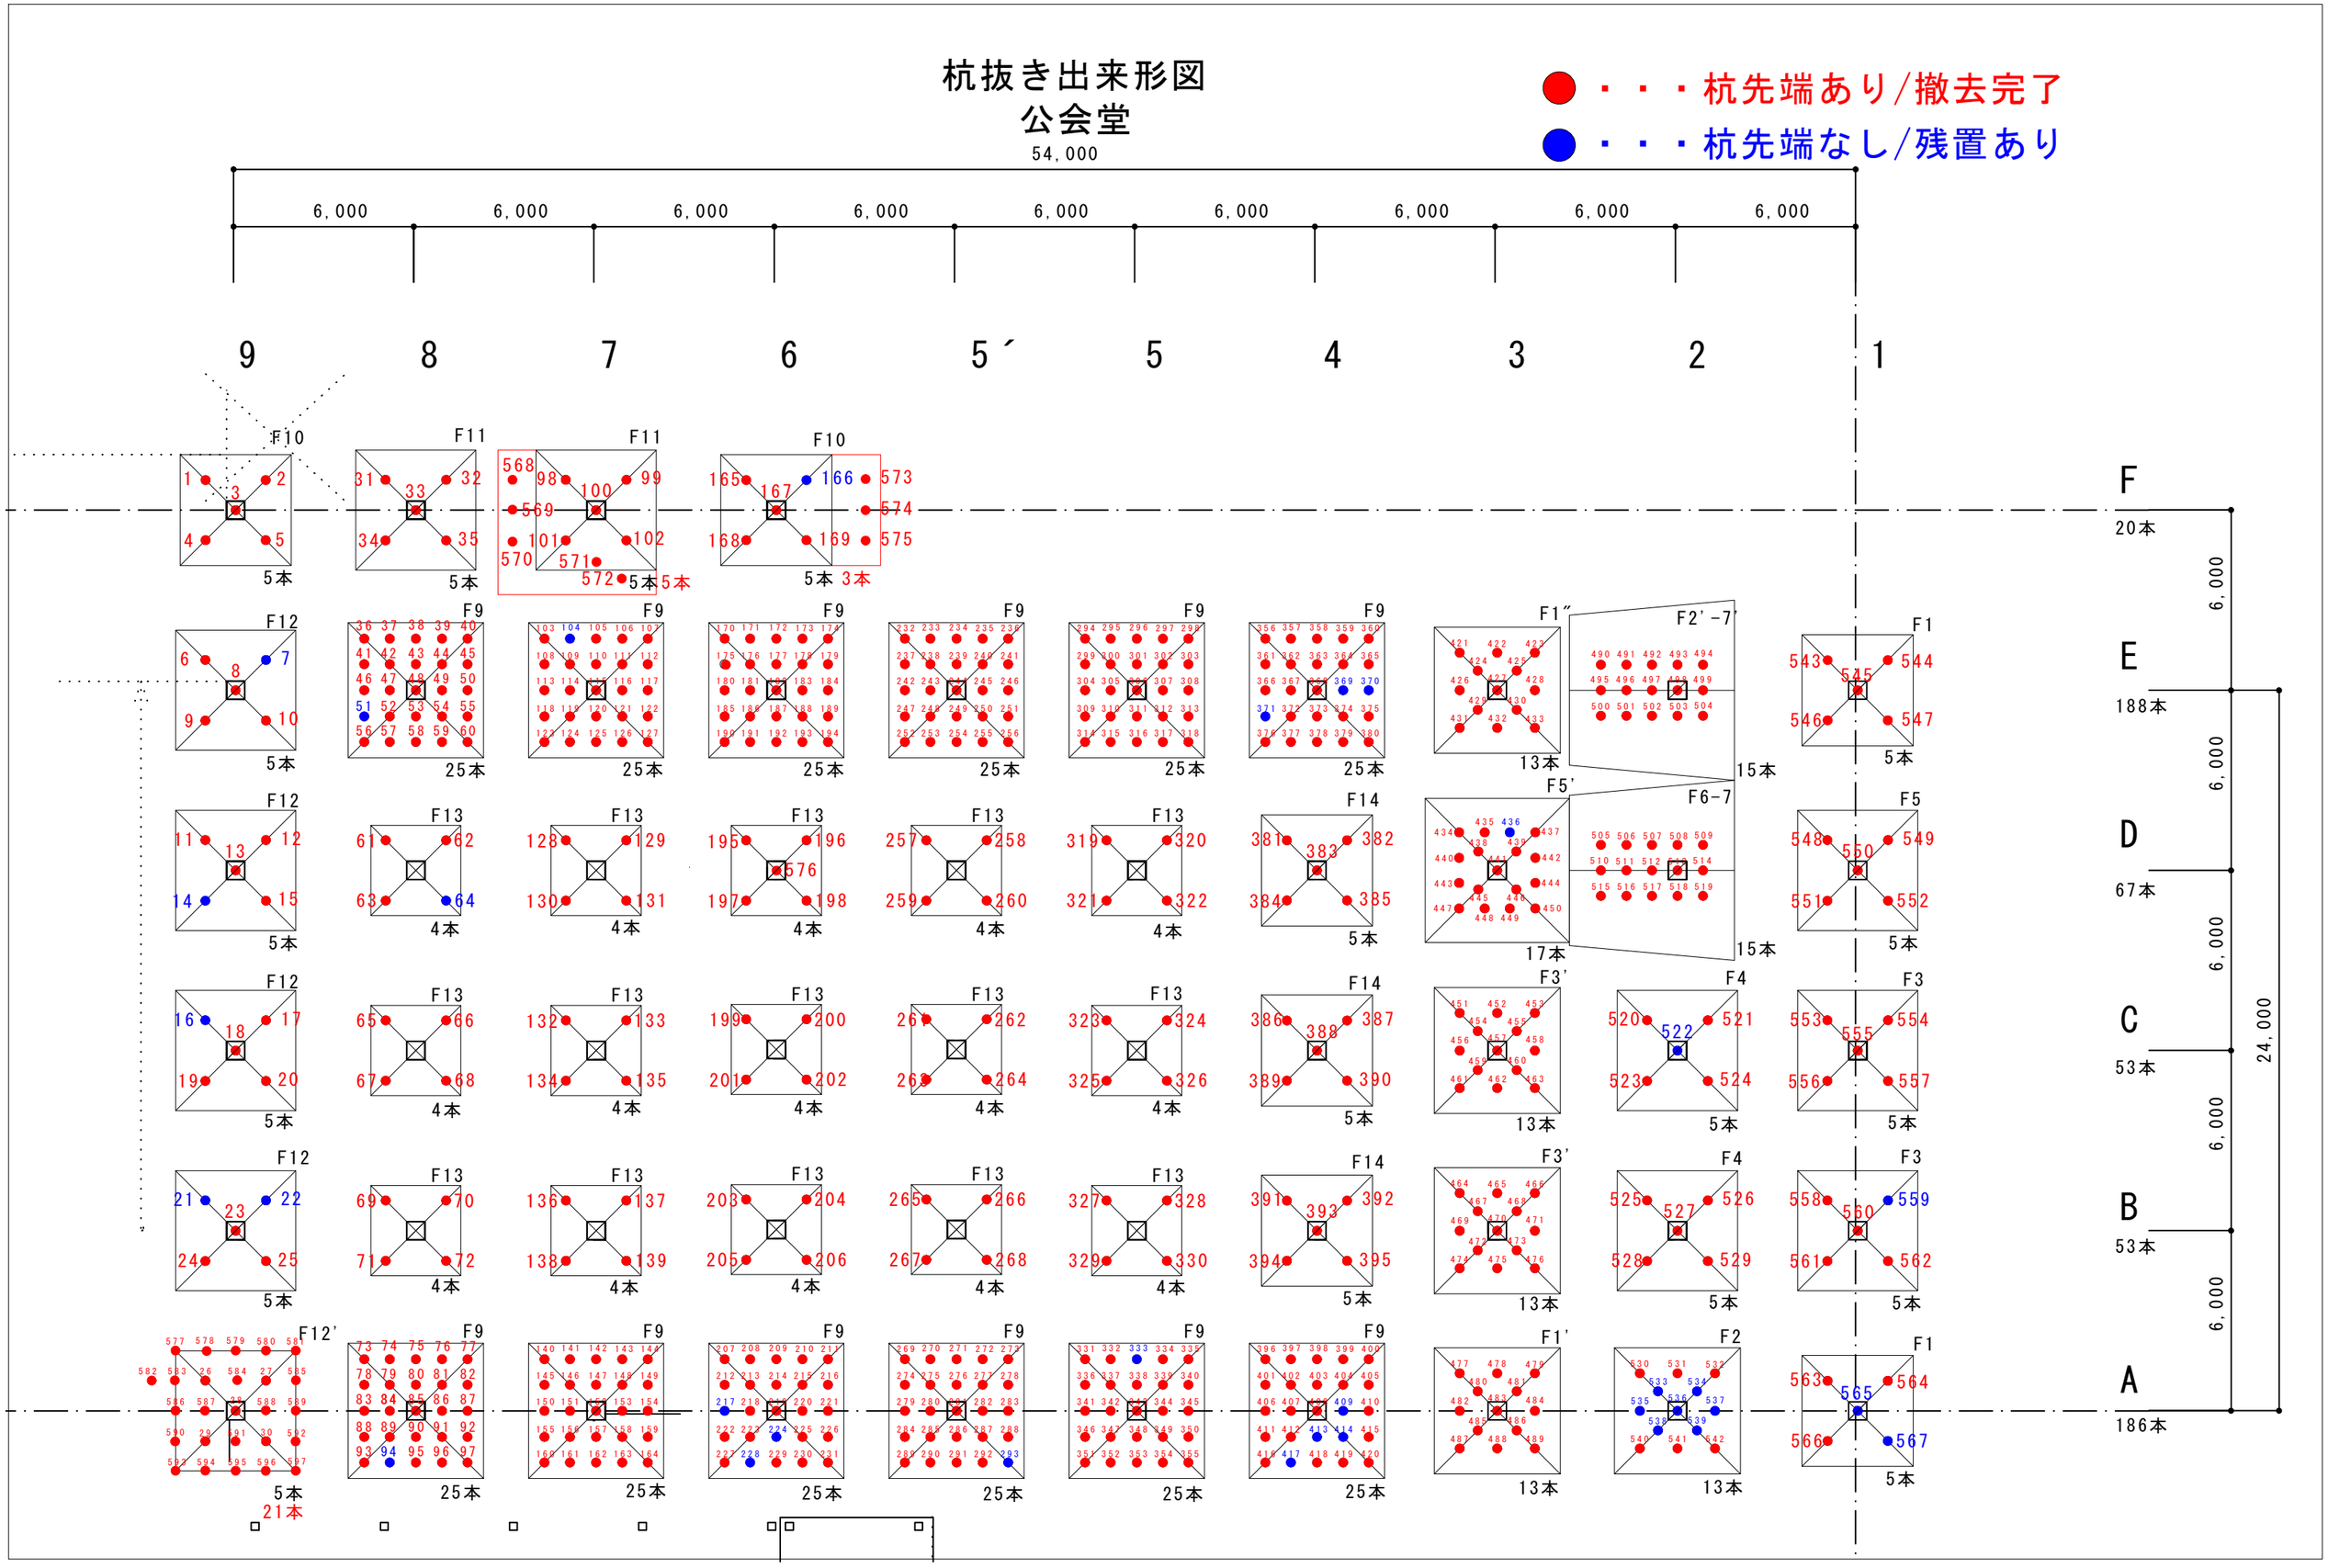
・・・杭先端あり/撤去完了
・・・杭先端なし/残置あり
54,000
6,000
9
8
7
6
5´
5
4
3
2
1
F
E
D
C
B
A
20本
188本
67本
53本
53本
186本
24,000
F10
F11
F12
F9
F13
F14
F1″
F2′-7′
F1
F5′
F6-7
F5
F3′
F4
F3
F12′
F1′
F2
5本
25本
13本
15本
17本
4本
21本

杭引抜き出来形図
教育研究センター
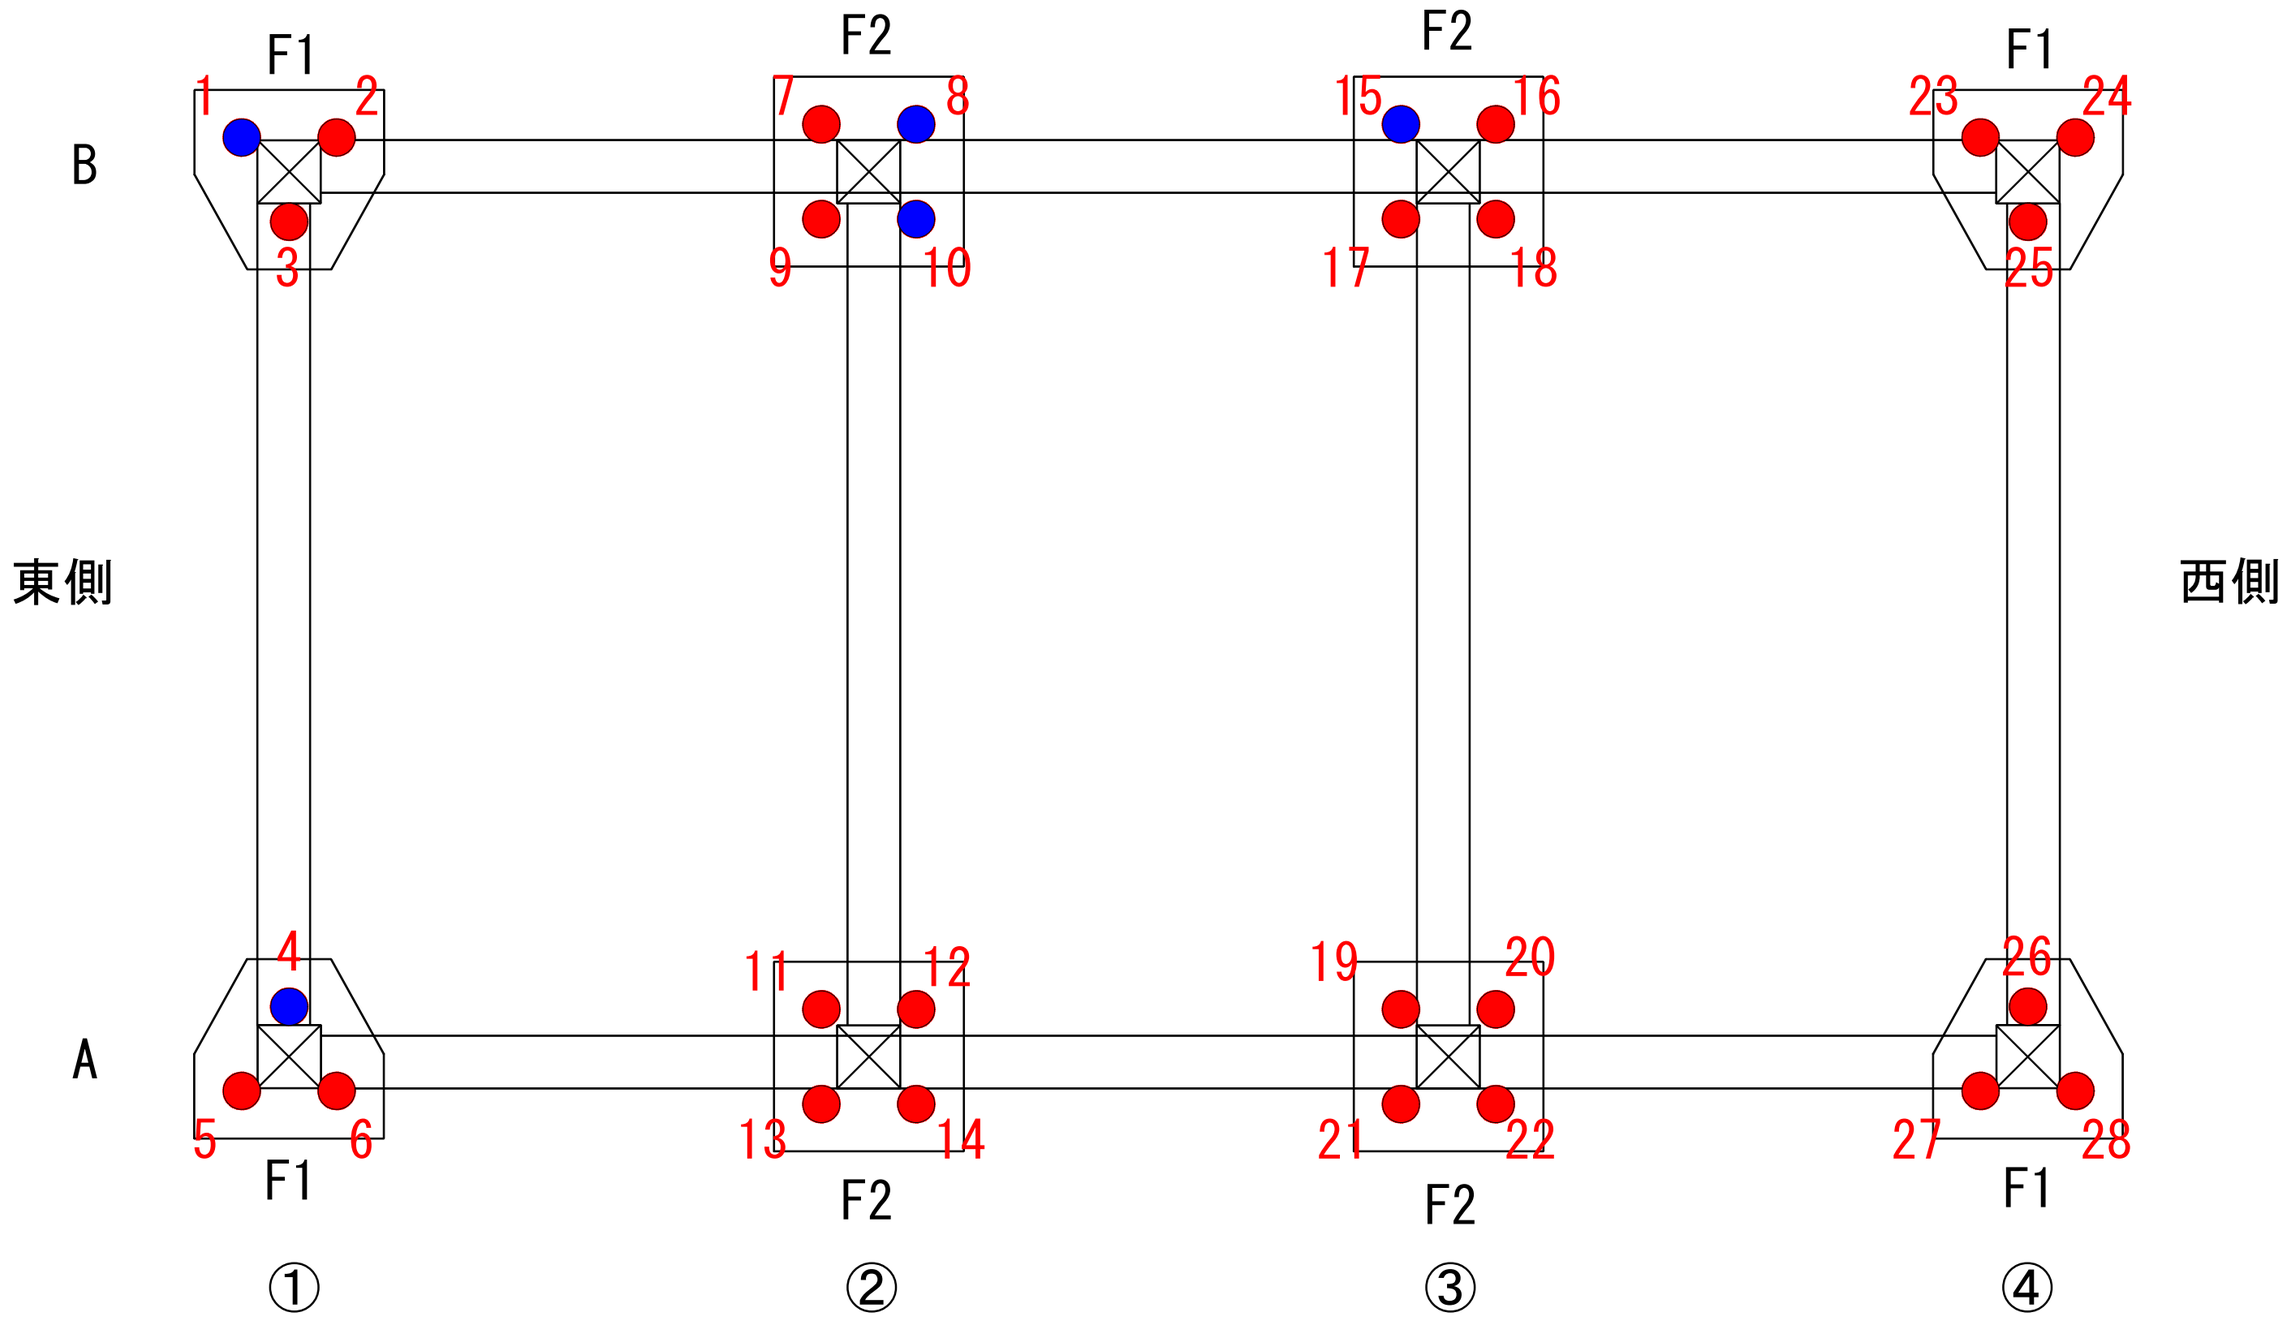
●・・・撤去完了（先端あり）
●・・・残置あり（先端なし）